



Muziekkamer; meting na
plaatsing architraaf

wijzigingen

maatvoering architraaf waardoor de kast is aangepast
plint nu 15 cm

PROJECT
BCMF Jansen

PROJECT NUMMER
20279

ADRES

Zwaluwenweg 24b
1261 GJ
Blaricum

ETAGE
Begane grond

RUIMTE
Hoofd Muziekkamer

ONDERDEEL
Kast

MATERIALEN

Binnenzijden kasten in Unilin
127 Dune Beige; Fronten en
panelen in eiken fineer
gespoten lak kleur Zoffany
Paris Grey Mat, . Grepen in
brass 150 mm

Bestandsnaam
Zwaluwenweg 24b
Muziekkamer DO2

EENHEID SCHAAL
mm

FORMAAT
A3





DATUM
27-6-2023

TEKENING VERSIE
VO3
1 van 4



justustjebbo
Schakelstraat 23
1014 AW Amsterdam

info@justustjebbo.nl
justustjebbo.nl

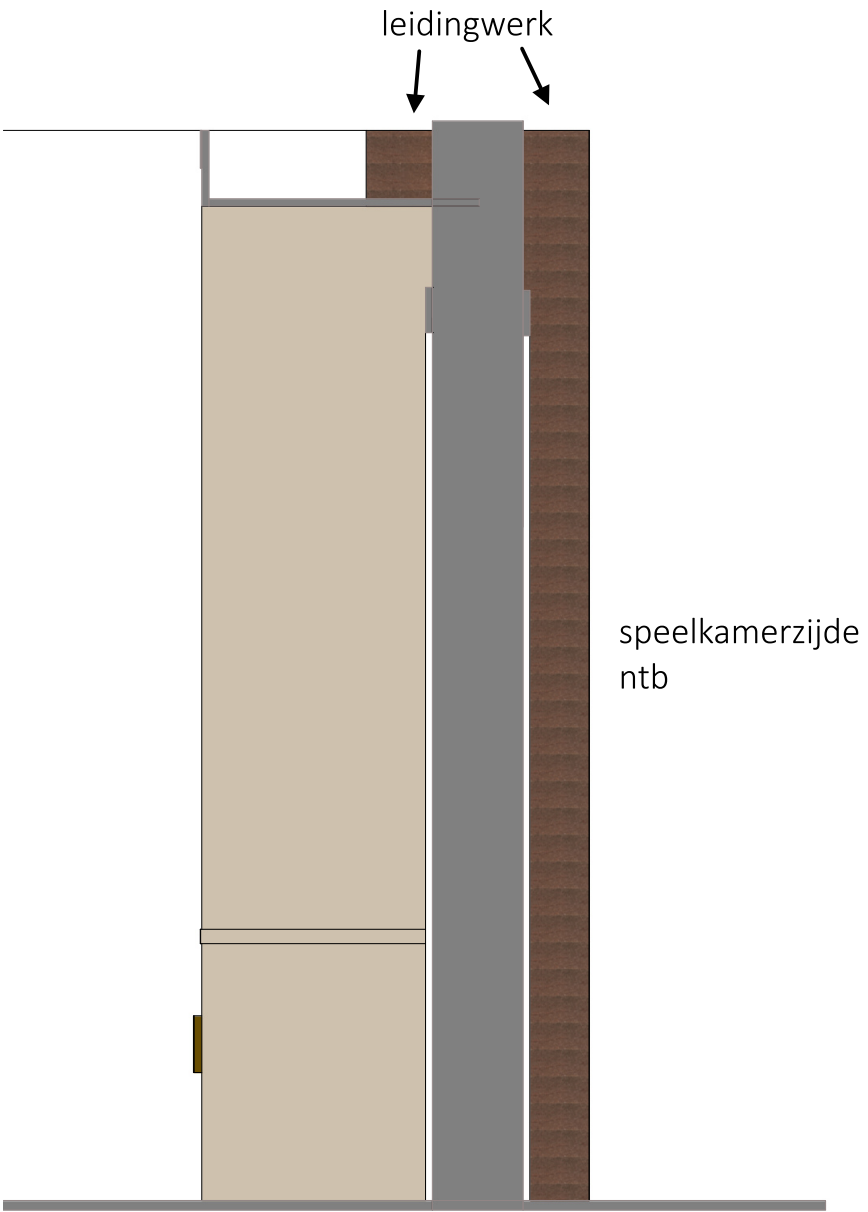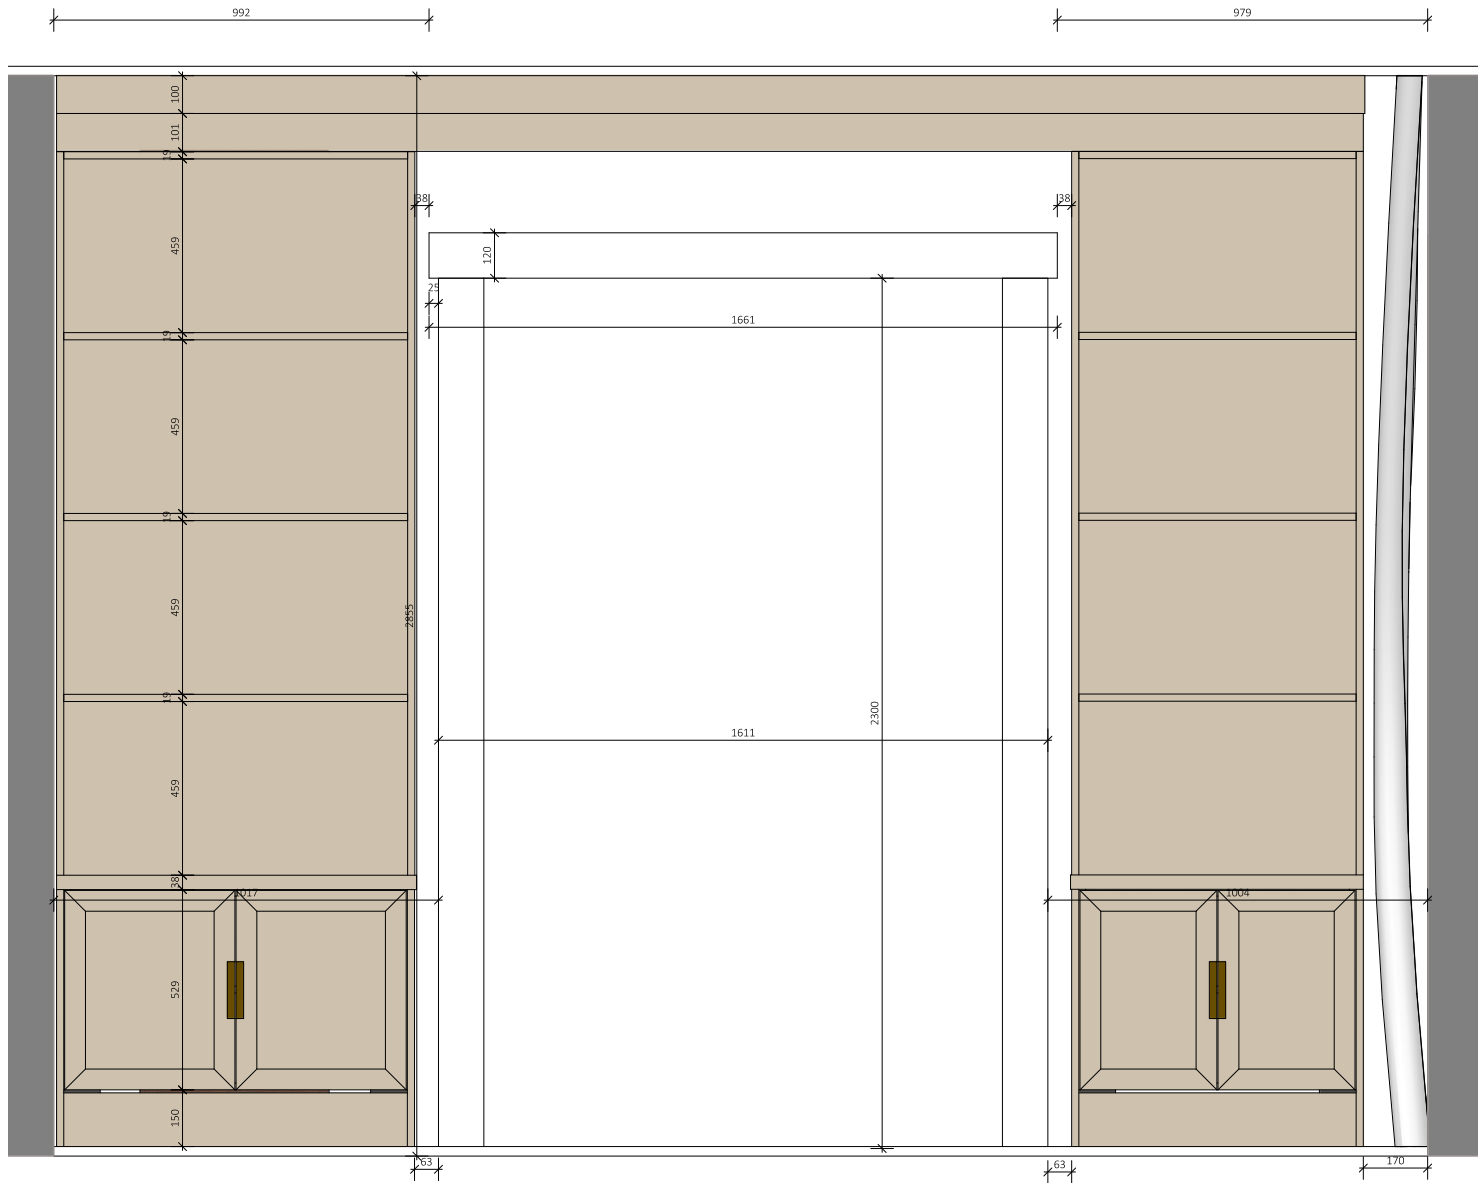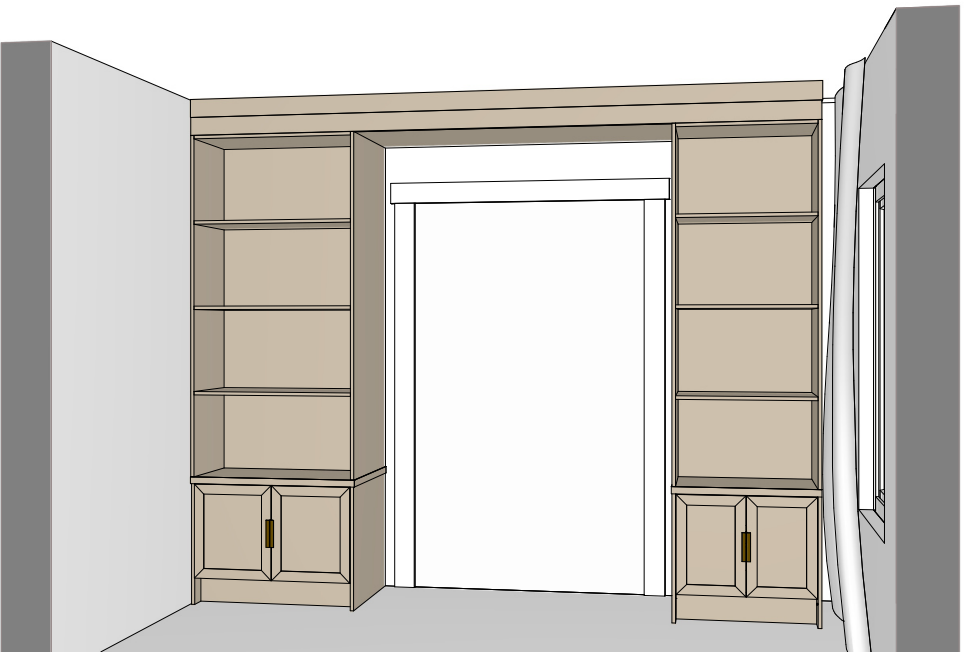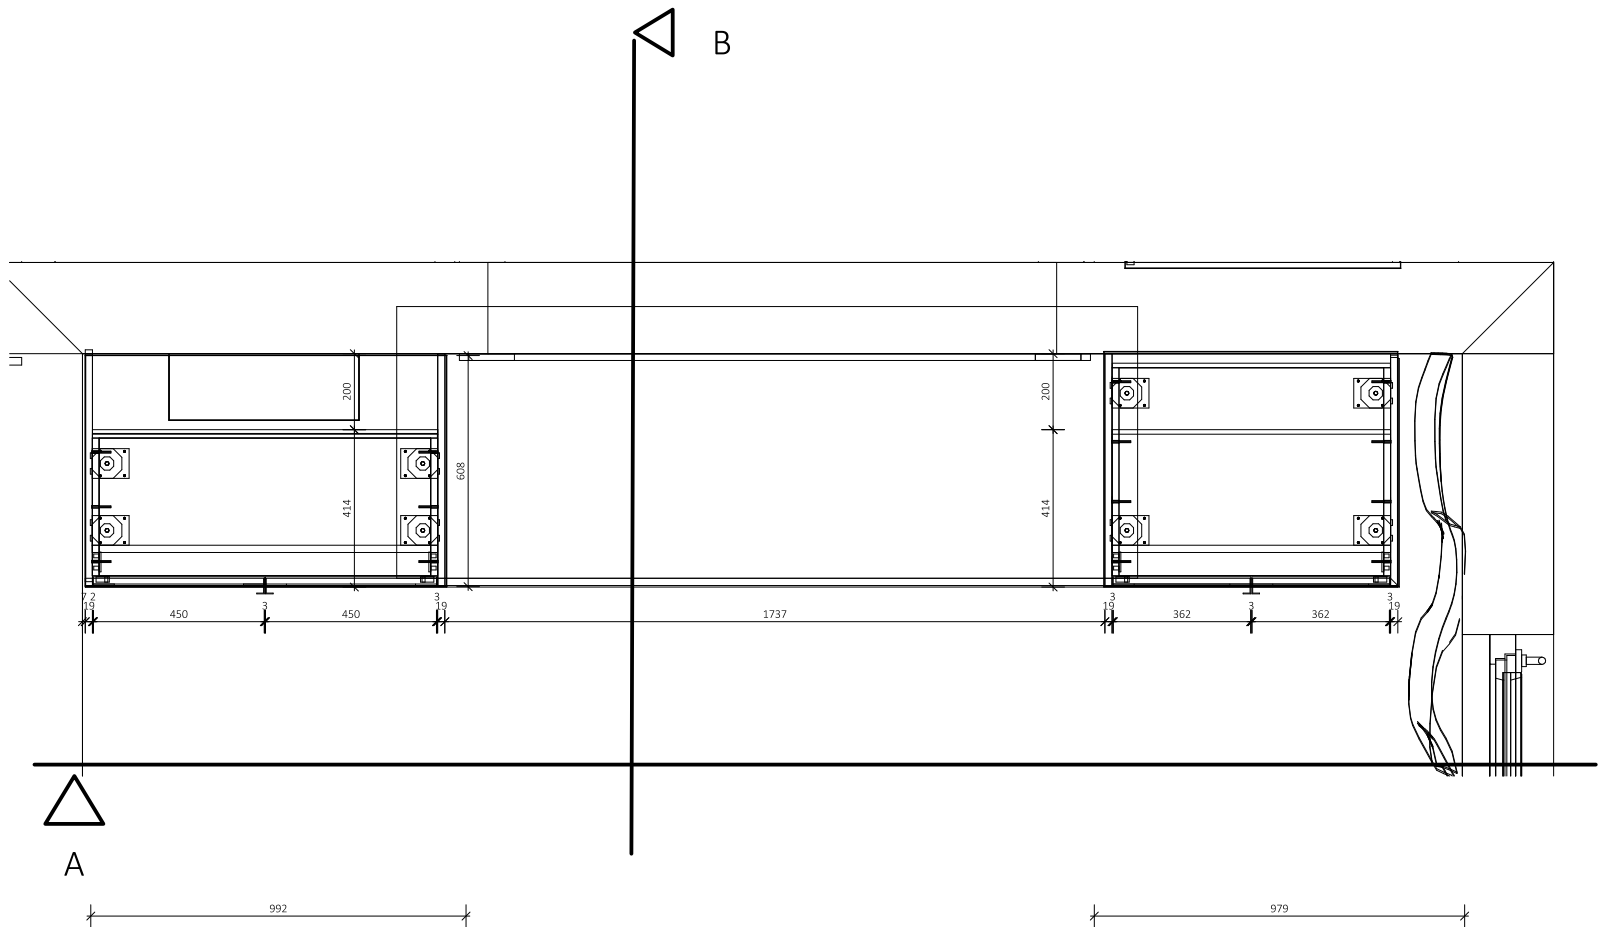

PROJECT
BCMF Jansen

PROJECT NUMMER
20279

ADRES
Zwaluwenweg 24b
1261 GJ
Blaricum

ETAGE
Begane grond

RUIMTE
Hoofd Muziekkamer

ONDERDEEL
Kast

MATERIALEN
Binnenzijden kasten in Unilin
127 Dune Beige; Fronten en
panelen in eiken fineer
gespoten lak kleur Zoffany
Paris Grey Mat, . Grepen in
brass 150 mm

Bestandsnaam
Zwaluwenweg 24b
Muziekkamer DO2

EENHEID SCHAAL
mm

FORMAAT
A3

DATUM
27-6-2023

TEKENING VERSIE
VO3
2 van 4




justustjebbo
Schakelstraat 23
1014 AW Amsterdam

info@justustjebbo.nl
justustjebbo.nl

A Frontaanzicht richting speelkamer

B zijaanzicht richting leidingwerk

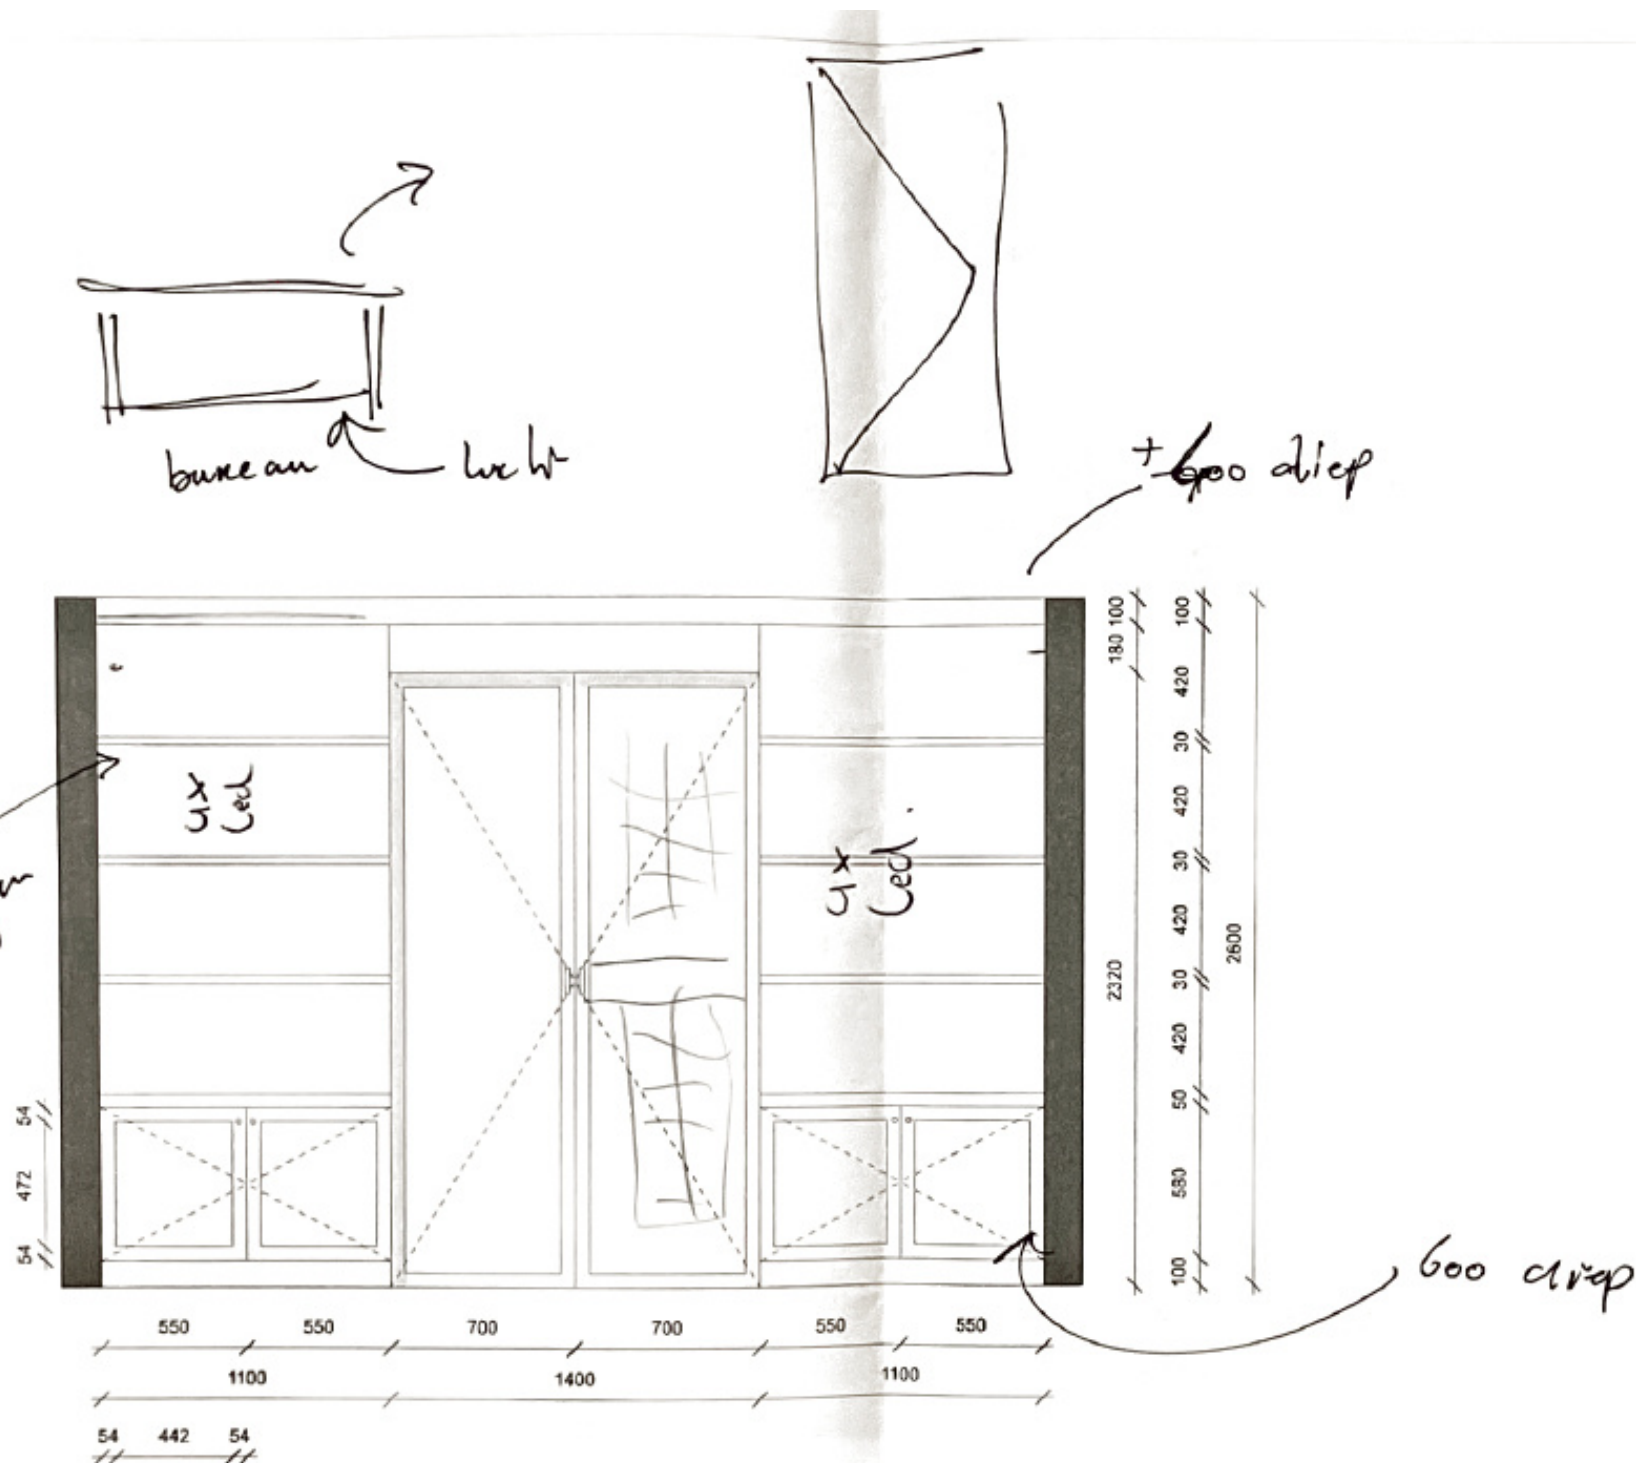


Deuren liggen verdiept
 Zijkant kastjes krijgen ook paneel vlakverdeling
 openslaande deuren naar binnen draaiend
 deuren zoals schuifdeuren keuken met glasinlood
 boven plint dubbel dik zoals in keuken

→ richting piano

AANTEKENING	
LET OP! Alle afmetingen zijn in het werk gemeentest in worden	
PROJECT	Zwaluwenweg 24 B Blaricum
OMSCHRIJVING	Vleugelkast
ETAGE	Begane grond
SCHAAL	1:25
EENHEID	MM
FORMAAT	A3
DATUM	24.01.23
TEKENING NUMMER	ZW.BG.40
TEKENAAR	Julia Bremer
Clairz Interior Design Torenlaan 12-D 1261 GD Blaricum info@clairz.nl +31 (0)35 20 500 70	

PROJECT	BCMF Jansen
PROJECT NUMMER	20279
ADRES	Zwaluwenweg 24b 1261 GJ Blaricum
ETAGE	Begane grond
RUIMTE	Hoofd Muziekkamer
ONDERDEEL	Kast
MATERIALEN	Binnenzijden kasten in Unilin 127 Dune Beige; Fronten en panelen in eiken fineer gespoten lak kleur Zoffany Paris Grey Mat, . Grepen in brass 150 mm
Bestandsnaam	Zwaluwenweg 24b Muziekkamer DO2
EENHEID	SCHAAL
mm	
FORMAAT	A3
DATUM	27-6-2023
TEKENING VERSIE	VO3 3 van 4
justustjebbo Schakelstraat 23 1014 AW Amsterdam info@justustjebbo.nl justustjebbo.nl	

* + 1 kast speel ruimte. idem + demon tabel twik.

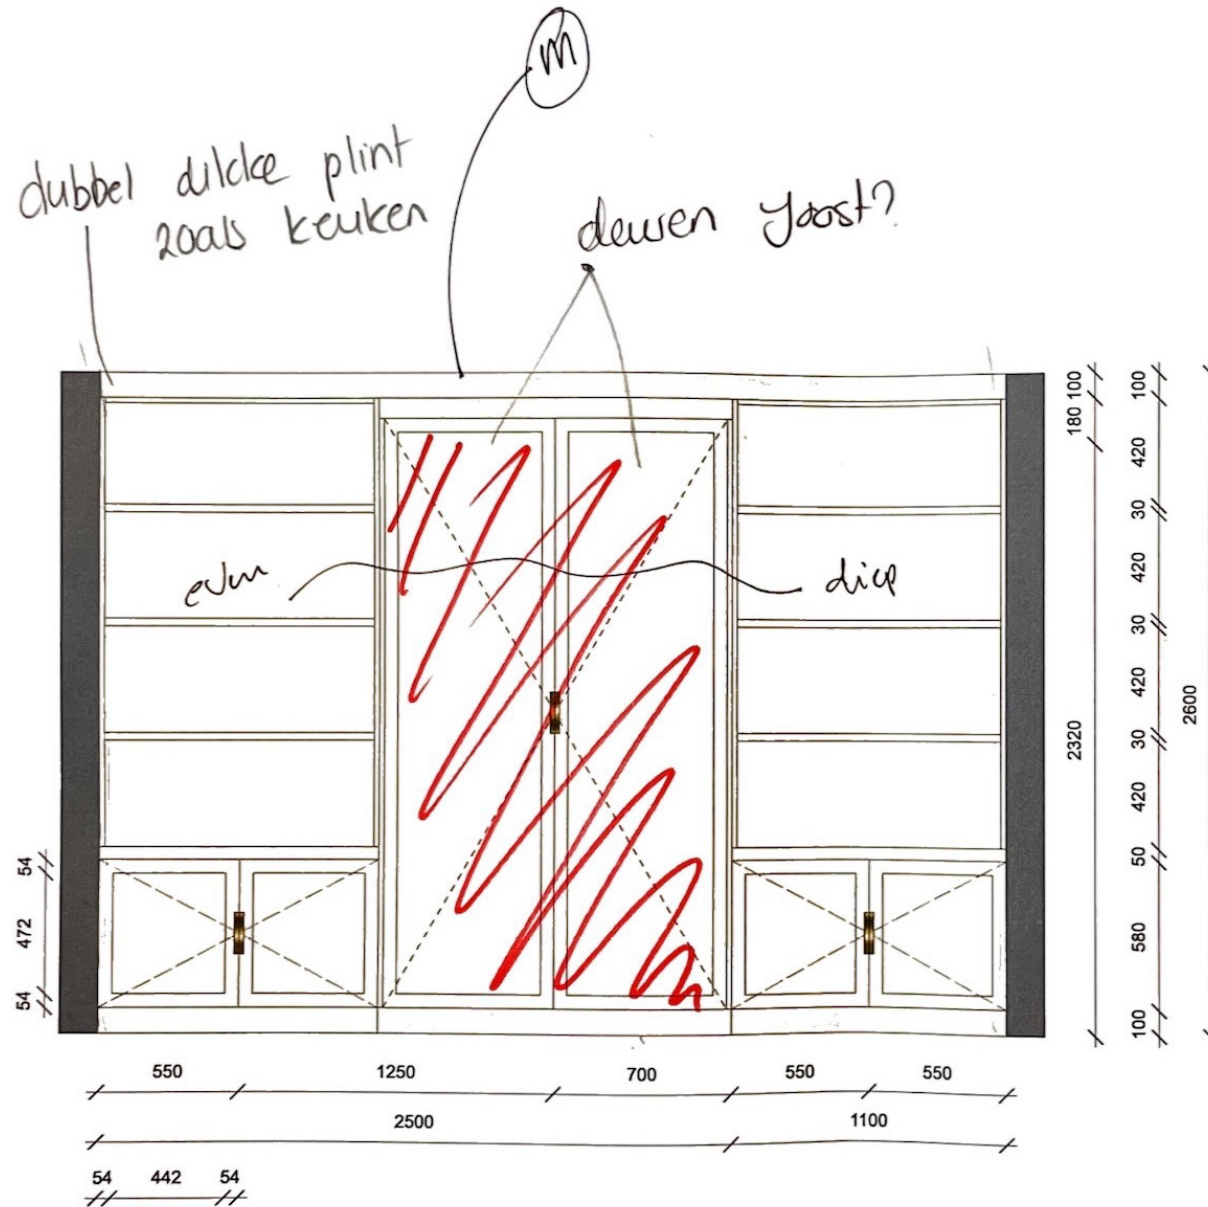

~~Justus - kosten + raaf systemen schuif deuren~~

- ↳ Joost - welke deuren? - drie
- ↳ ~~reken~~ of openstaande deuren

AANTEKENING

LET OPI
Alle maatvoering dient in het werk gecontroleerd te worden.

PROJECT
Zwaluwenweg 24 B
Blaricum

OMSCHRIJVING
Muziek kamer

ETAGE
Begane grond

SCHAAL
1:25

EENHEID
MM

FORMAAT
A3

DATUM
24.01.23

TEKENING NUMMER
ZW.BG.40

TEKENAAR
Julia Bremer



Clairz Interior Design
Torenlaan 12-D
1261 GD Blaricum

info@clairz.nl
+31 (0)35 20 500 70

PROJECT
BCMF Jansen

PROJECT NUMMER
20279

ADRES

Zwaluwenweg 24b
1261 GJ
Blaricum

ETAGE
Begane grond
RUIJMT
Hoofd Muziekkamer
ONDERDEEL
Kast

MATERIALEN

Binnenzijden kasten in Unilin
127 Dune Beige; Fronten en
panelen in eiken fineer
gespoten lak kleur Zoffany
Paris Grey Mat, . Grepen in
brass 150 mm

Bestandsnaam
Zwaluwenweg 24b
Muziekkamer DO2

EENHEID SCHAAL

mm

FORMAAT
A3

DATUM
27-6-2023

TEKENING VERSIE
VO3
4 van 4



justustjebbo
Schakelstraat 23
1014 AW Amsterdam

info@justustjebbo.nl
justustjebbo.nl